

CONSTRUCTION DE 3 LOCAUX COMMERCIAUX
 3 LOGEMENTS LOCATIFS ET GARAGES
 COMMUNE DE SAINT GERVASY - 30320


PLAN DE RECOLEMENT
RESEAUX EU et AEP

12/2000

ech = 1/100°

RUE DE SAINT DIDIER

ENTREPRISE MICHELUTTI SARL
 746, Chemin de l'Aérodrome
 30000 NIMES
 Tél. 66.26.16.53
 R.C 72 B 10

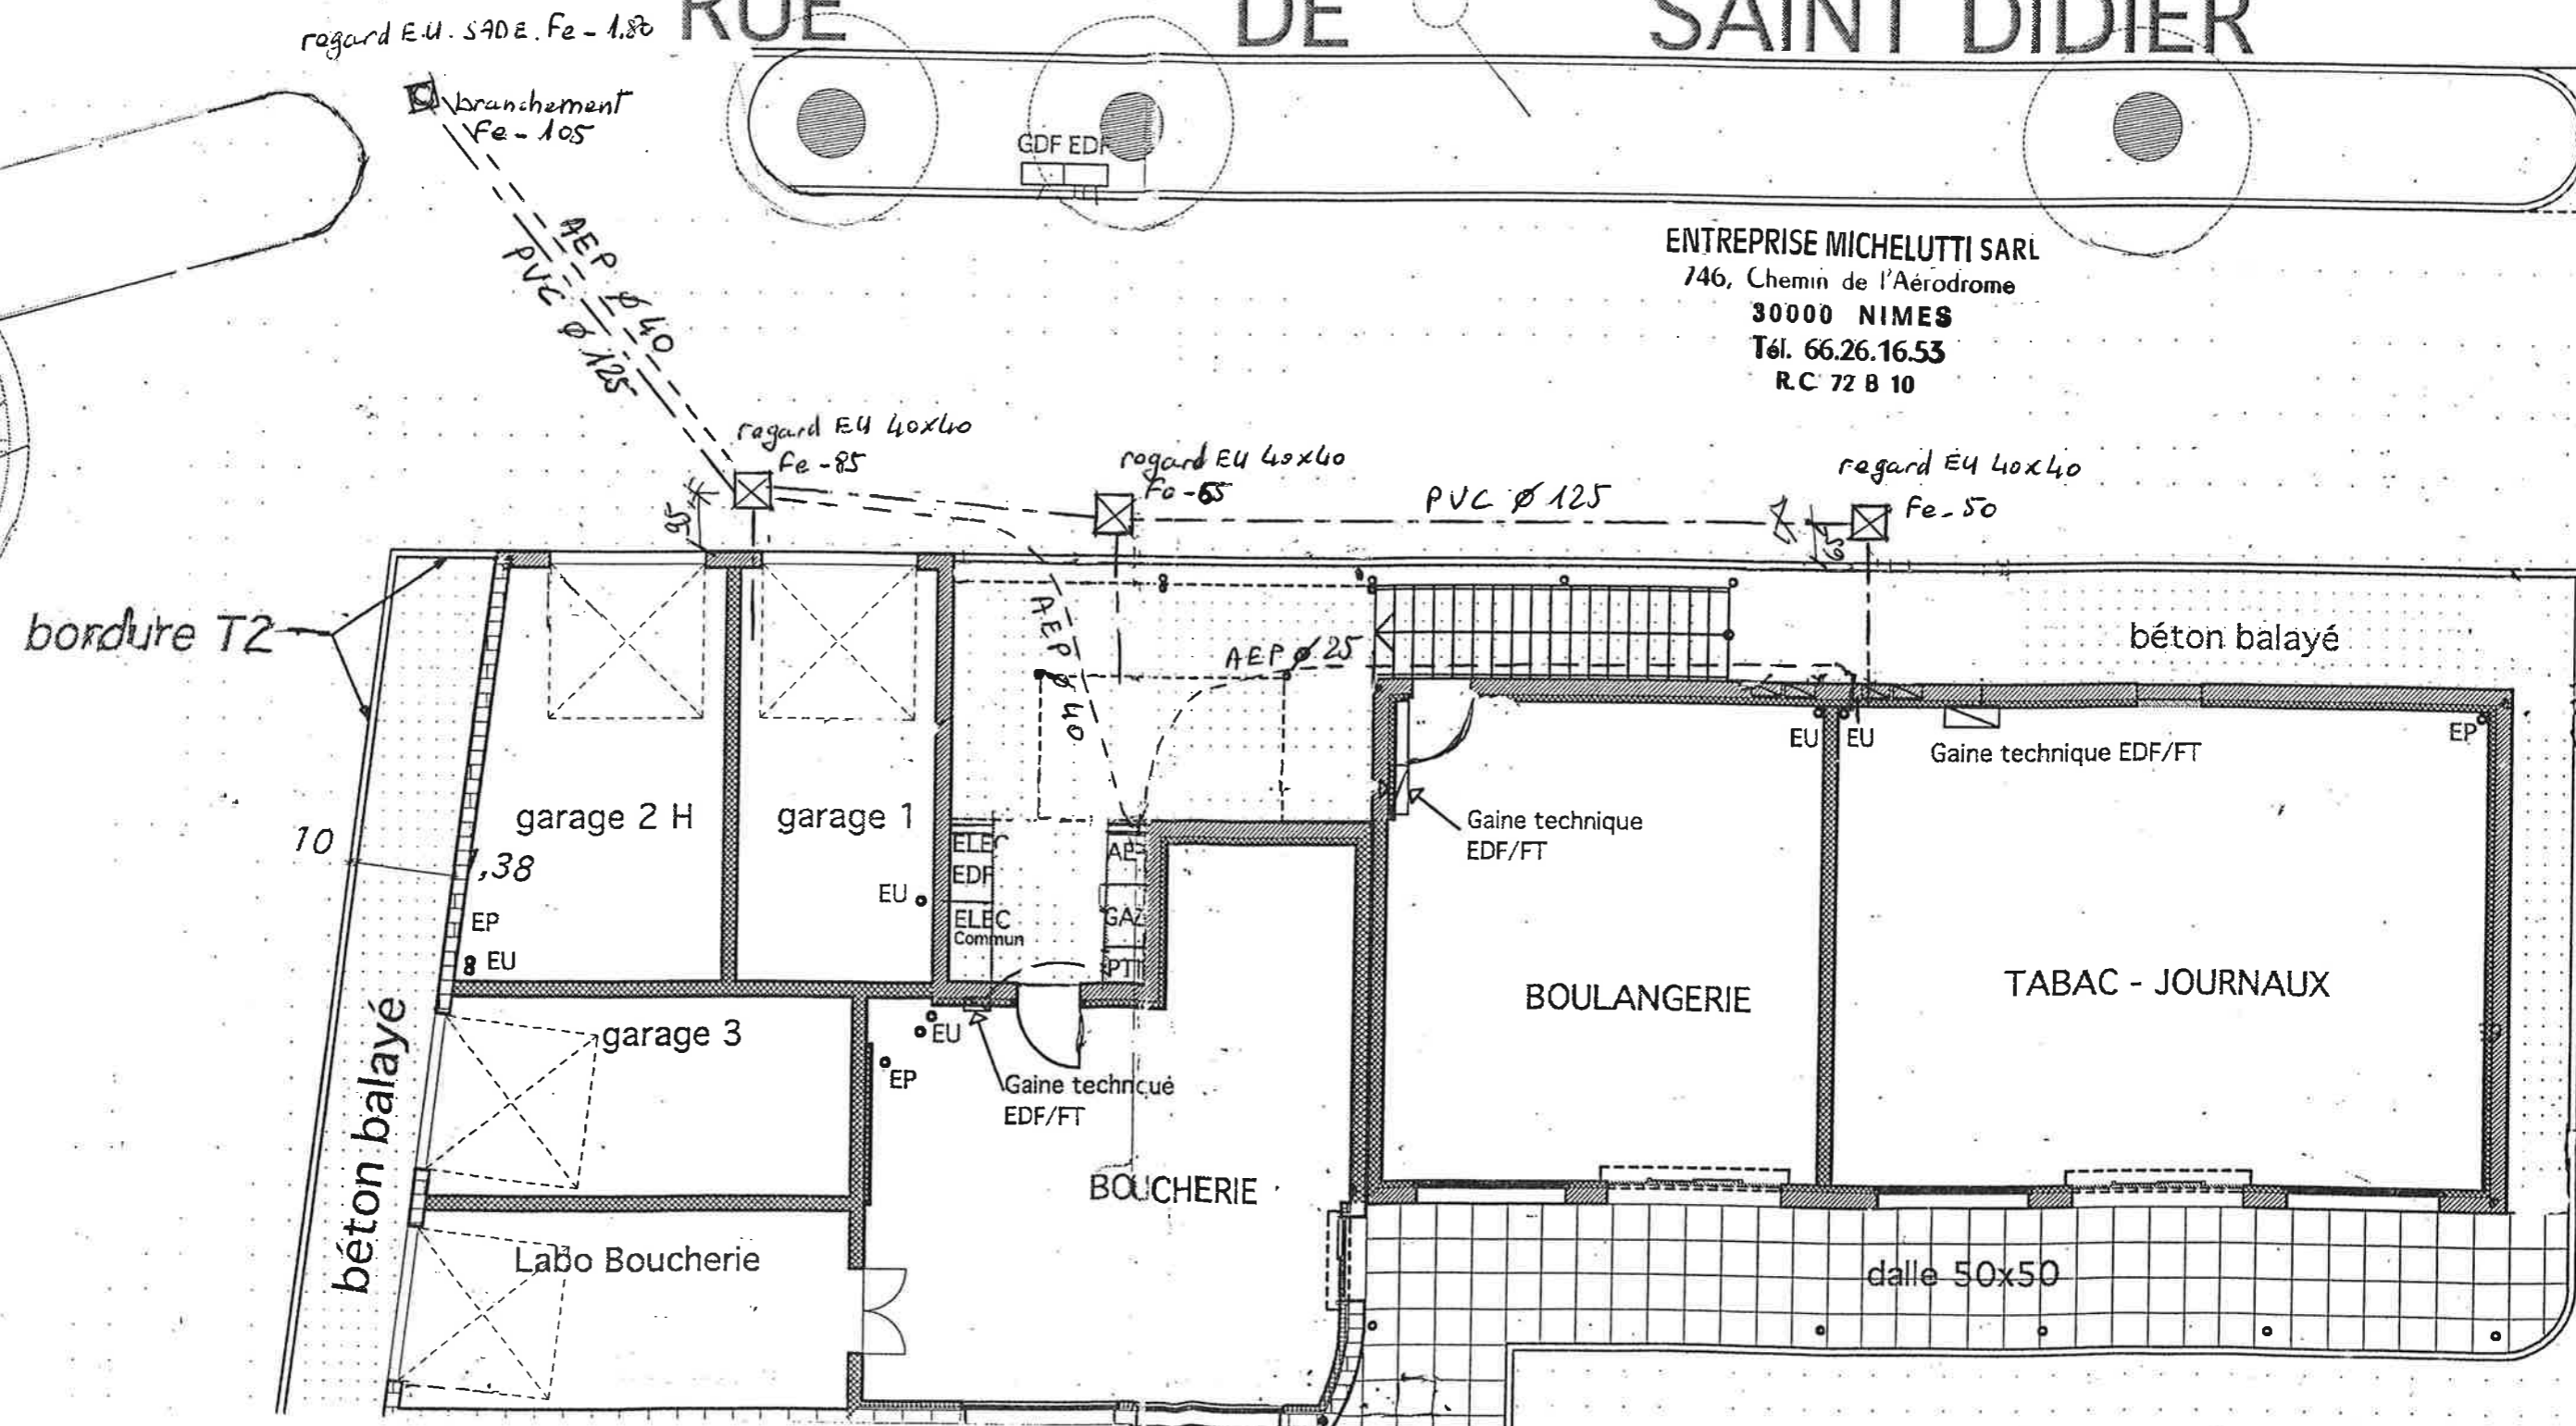

CONSTRUCTION DE 3 LOCAUX COMMERCIAUX
3 LOGEMENTS LOCATIFS ET GARAGES
COMMUNE DE SAINT GERVASY - 30320


PLAN DE RECOLEMENT
RESEAUX EDF et GDF

12/2000

ech = 1/100°


RUE DE SAINT DIDIER

ENTREPRISE MICHELUTTI SARL
746, Chemin de l'Aérodrome
30000 NIMES
Tél. 66.26.16.53
R.C 72 B 10

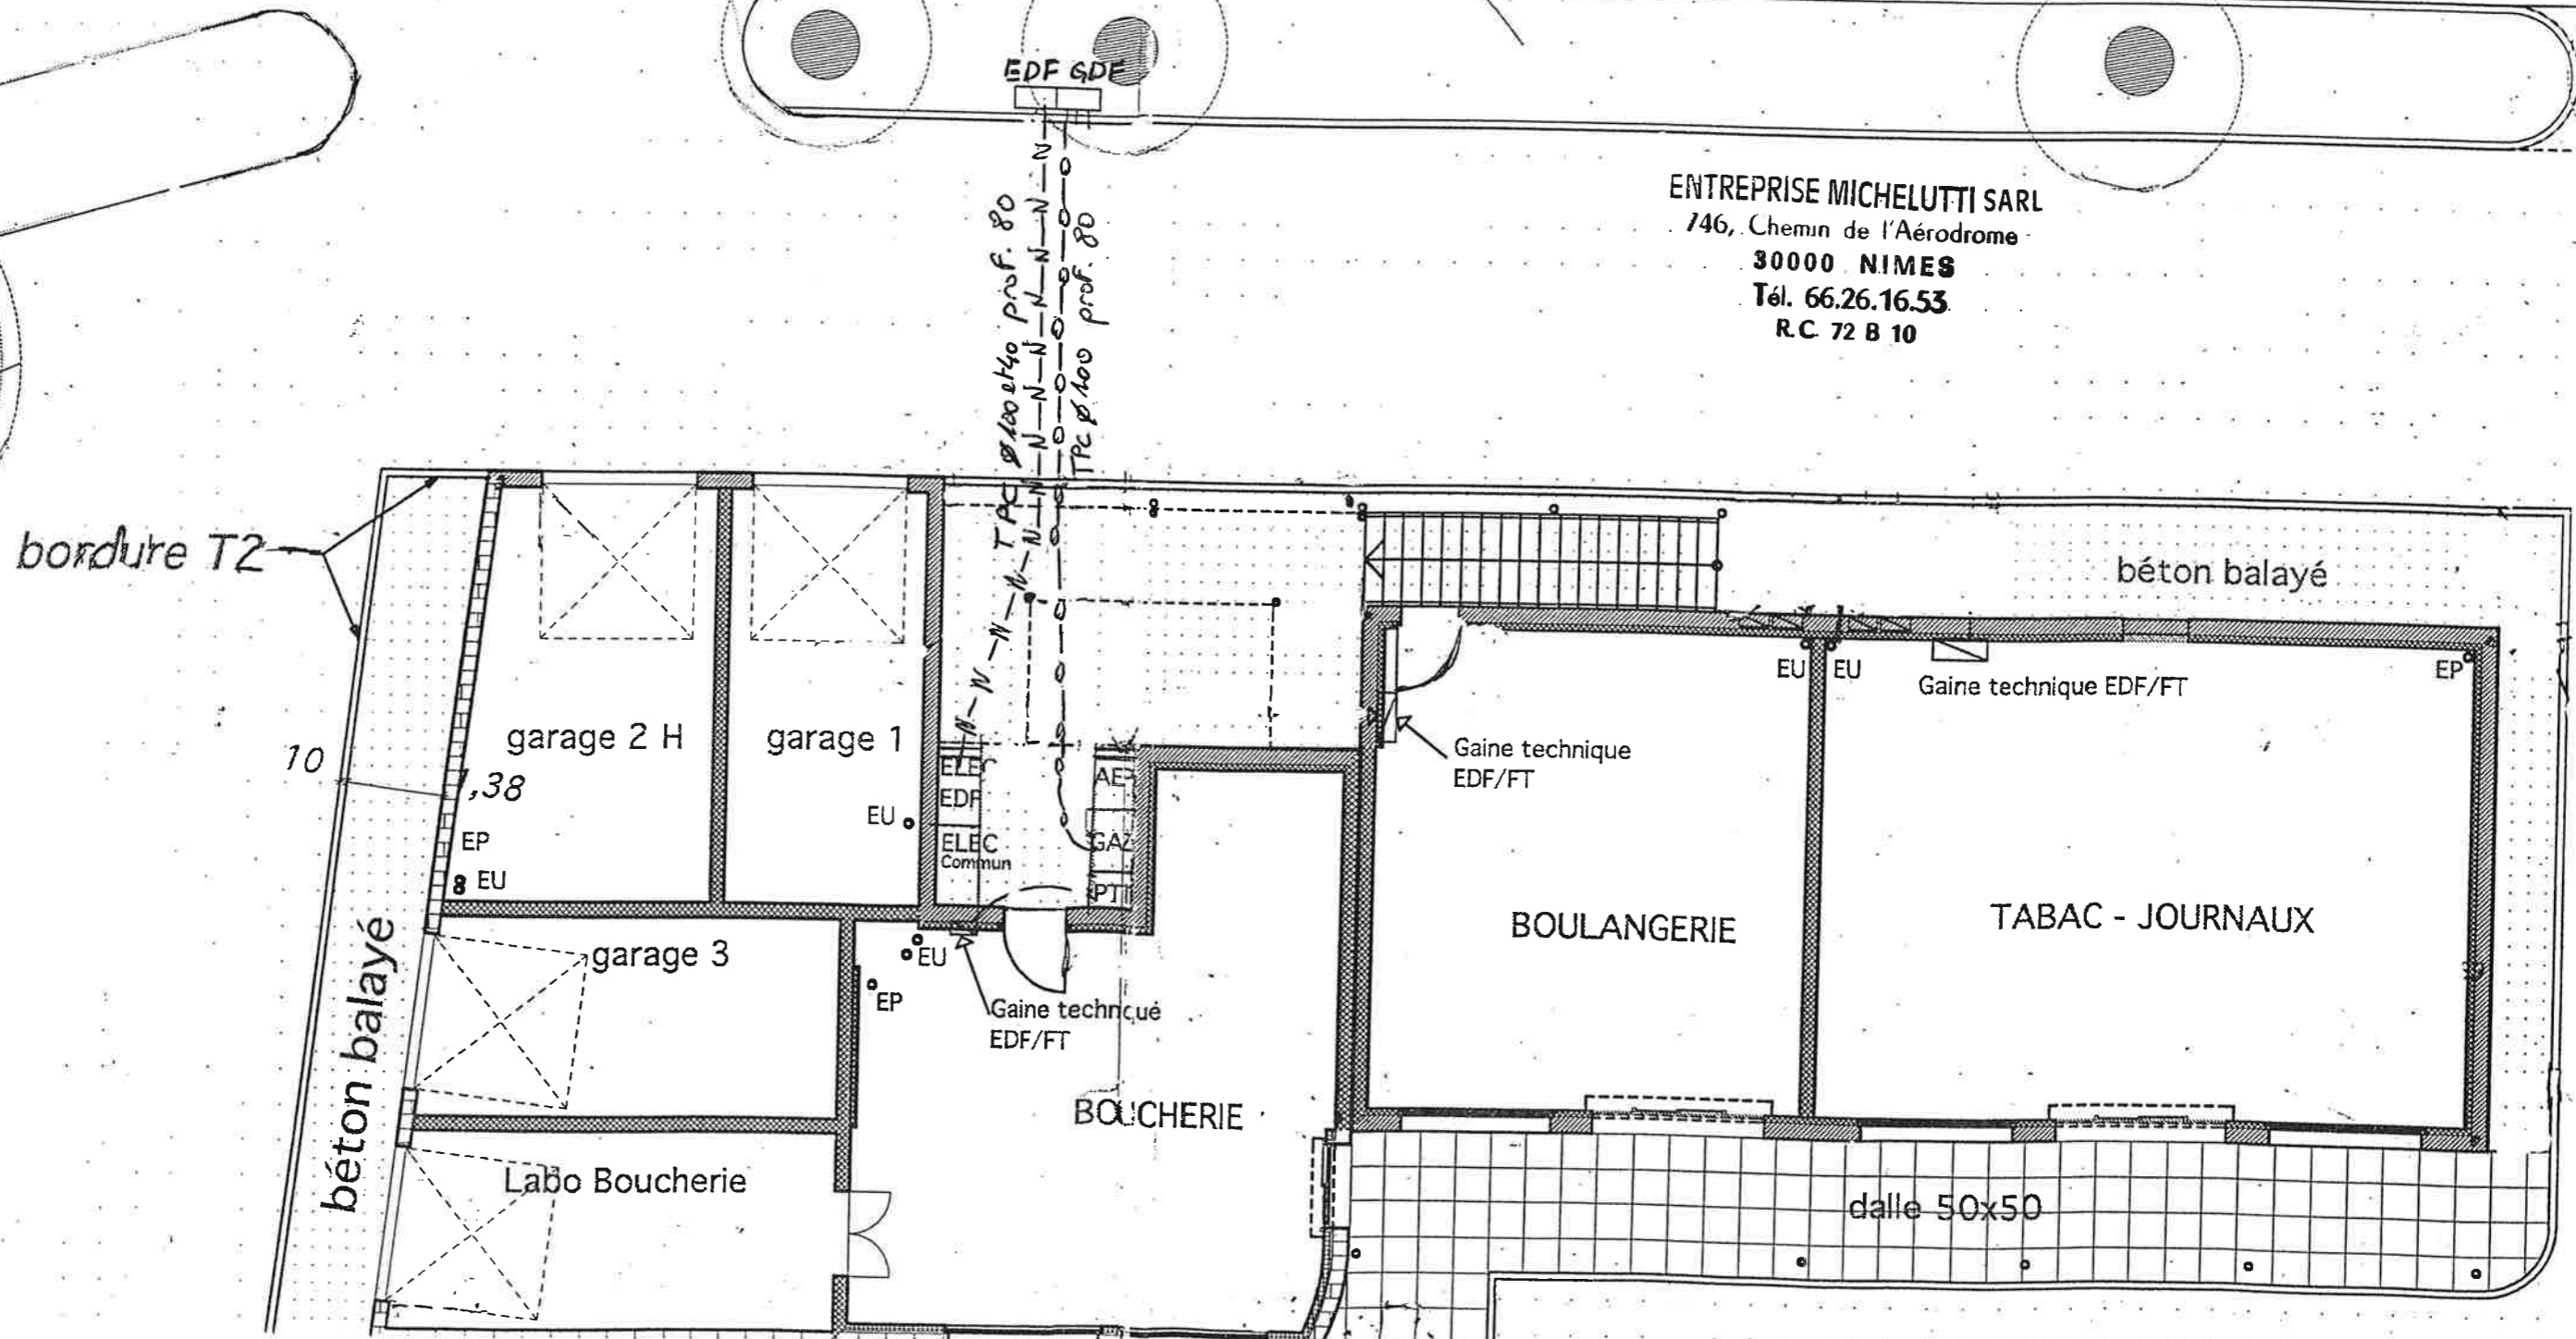

RUE SAINT DIDIER

ENTREPRISE MICHELUTTI SARL
746, Chemin de l'Aérodrome
30000 NIMES
Tél. 66.26.16.53
RC 72 B 10

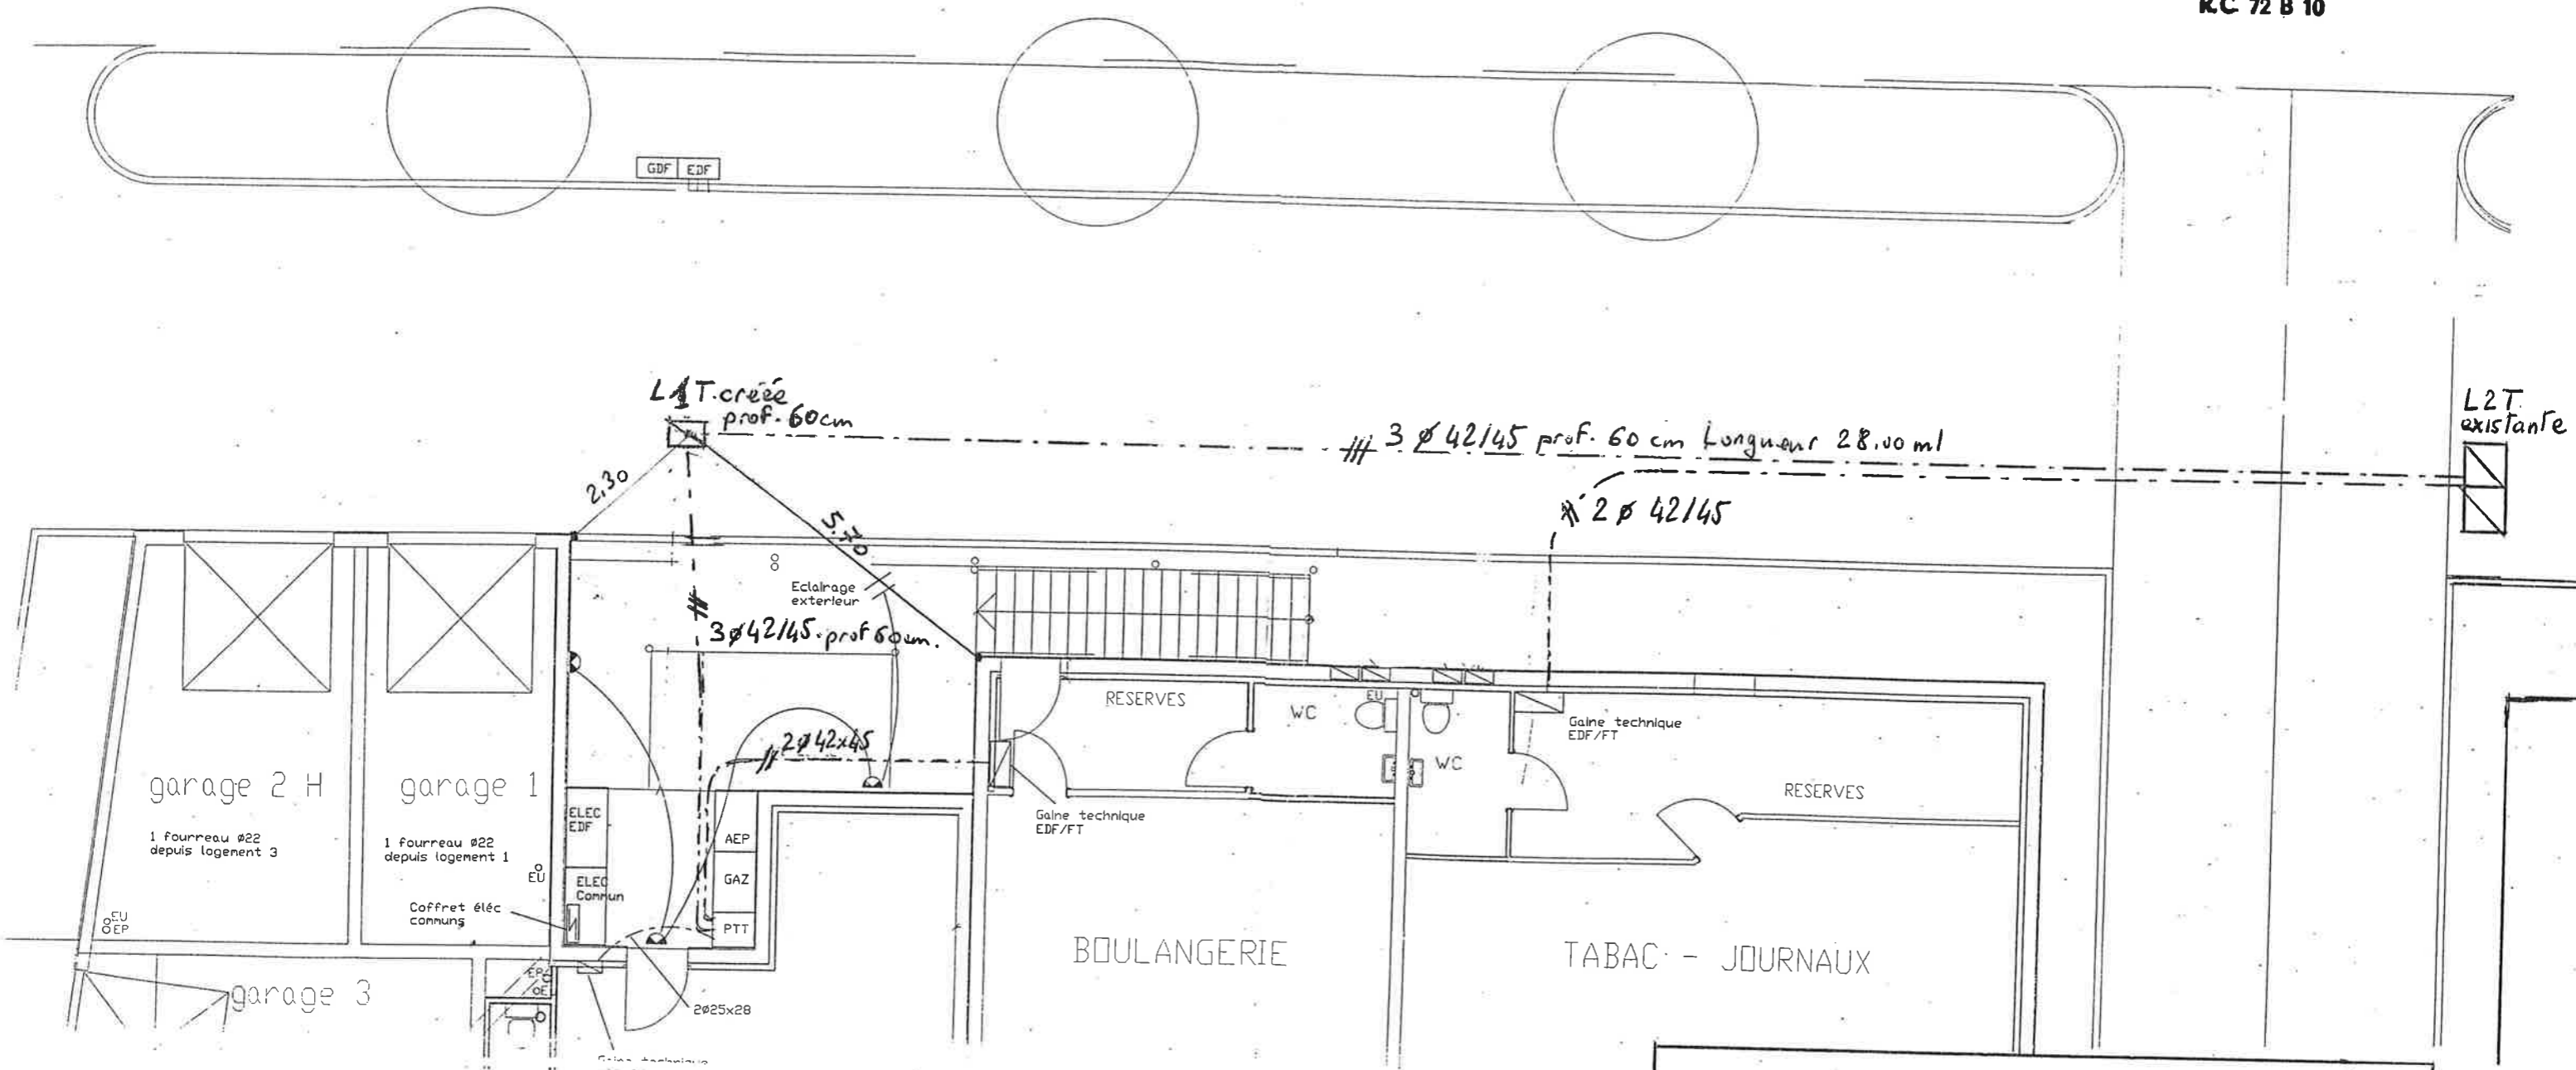

CONSTRUCTION DE 3 LOCAUX COMMERCIAUX
3 LOGEMENTS LOCATIFS ET GARAGES
COMMUNE DE SAINT GERVASY - 30320

RESEAU FRANCE TELECOM
RECOLEMENT

12/2000 ech = 1/100°